


OPIS TECHNICZNY

do projektu stałej organizacji ruchu dla ul. Skrzetuskiego w Dzielnicy Mokotów w Warszawie

Charakterystyka drogi i ruchu na drodze:

Ulica Skrzetuskiego zarządzana jest przez Urząd Dzielnicy Mokotów jako droga gminna. Ulica Skrzetuskiego, posiada jezdnię o nawierzchni asfaltowej, szerokości około 5,10 m oraz obustronny chodnik. Ruch pojazdów odbywa się w jednym kierunku, natężenie ruchu kołowego małe. Przy ulicy występuje parkowanie pojazdów.


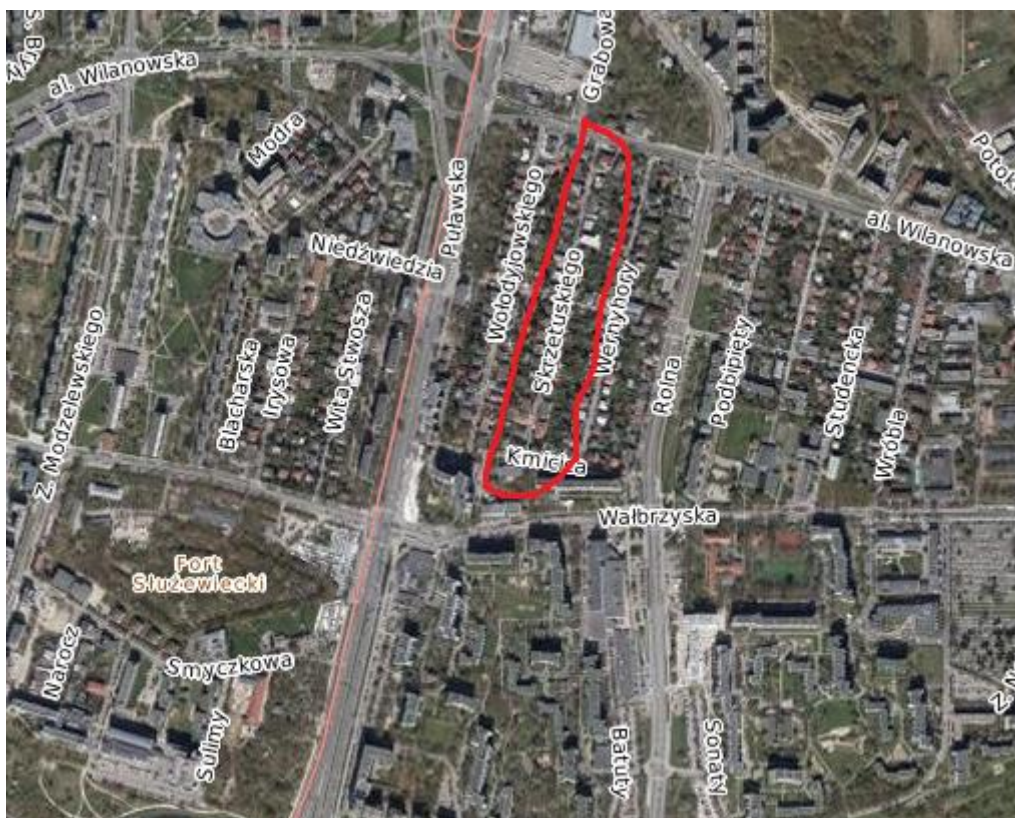


Fot. Plan orientacyjny – skala 1:12000.

Stan projektowany:

Przedmiotem projektu jest wprowadzeniu ruchu rowerowego „pod prąd” na ul. Skrzetuskiego na odcinku od Al. Wilanowskiej do ul. Kmicica w Warszawie, realizowane w ramach zadania z budżetu obywatelskiego pn. „Rowerem dwukierunkowo po całej Warszawie” na terenie Dzielnicy Mokotów w Warszawie.

PRZEWIDYWANY TERMIN WPROWADZENIA STAŁEJ ORGANIZACJI RUCHU: II połowa 2022 r.

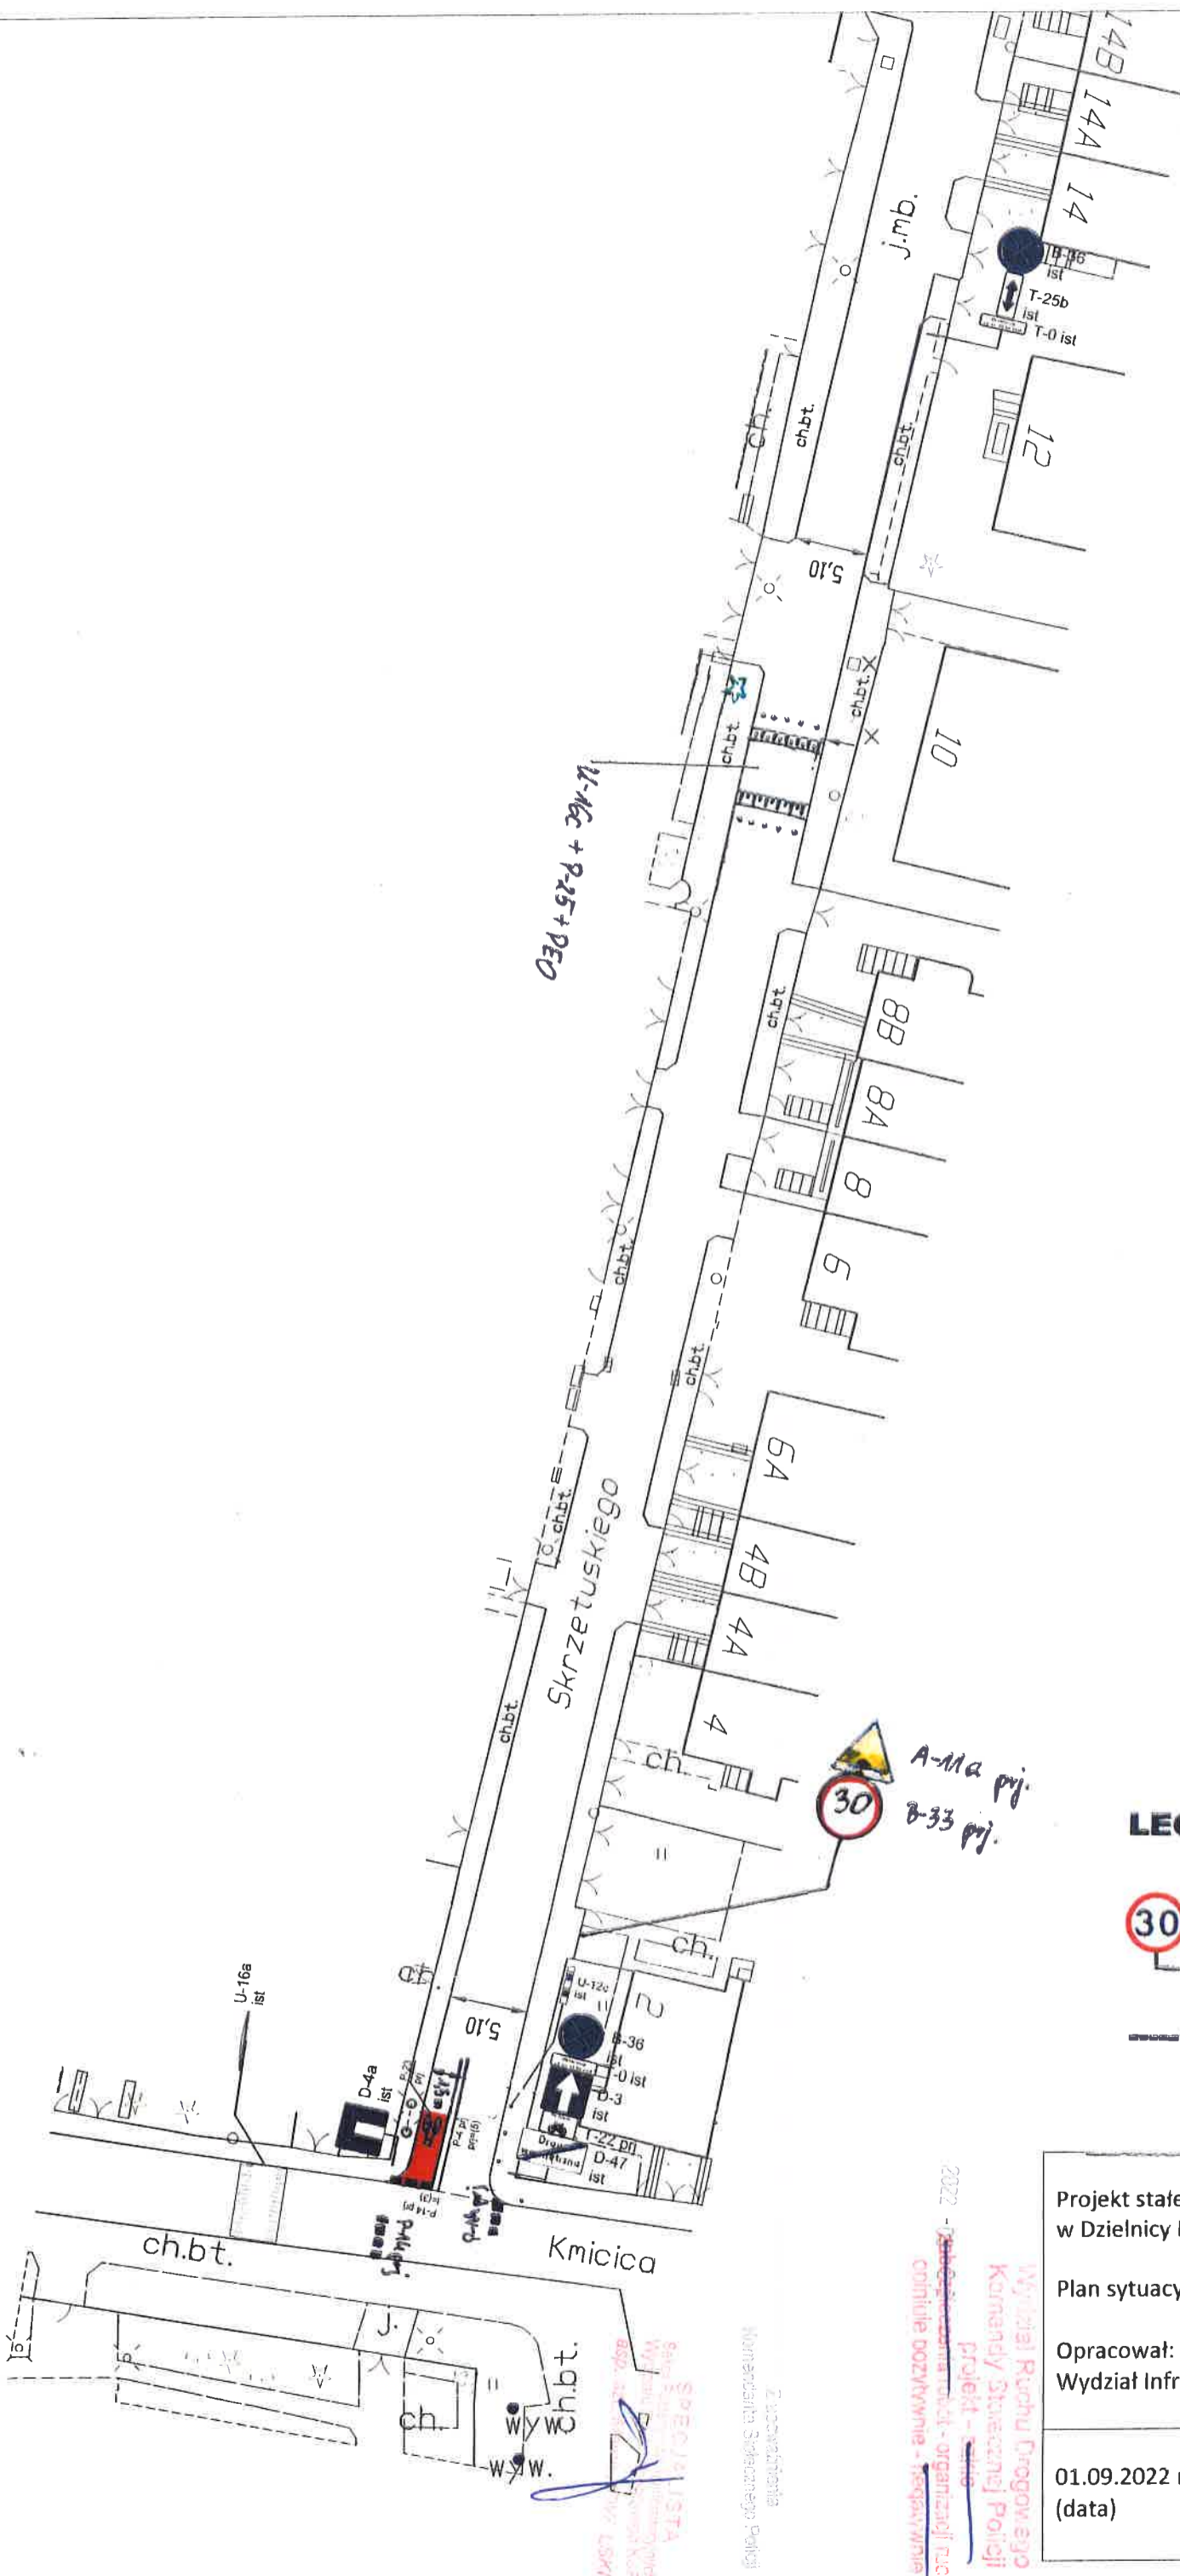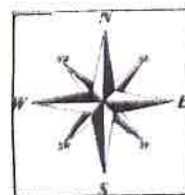

LEGENDA:



znaki pionowe projektowane



znaki pionowe istniejące

znaki poziome projektowane



znaki poziome istniejące

Projekt stałej organizacji ruchu na ul. Skrzetuskiego w Dzielnicy Mokotów w Warszawie.

Plan sytuacyjny – skala 1:500

Opracował: Łukasz Stromecki
Wydział Infrastruktury dla Dzielnicy Mokotów

01.09.2022 r.
(data)



(podpis)

Rys. 1


Specjalista
Wydział Ruchu Drogowego
Komendy Stacji Policji
SA
USK

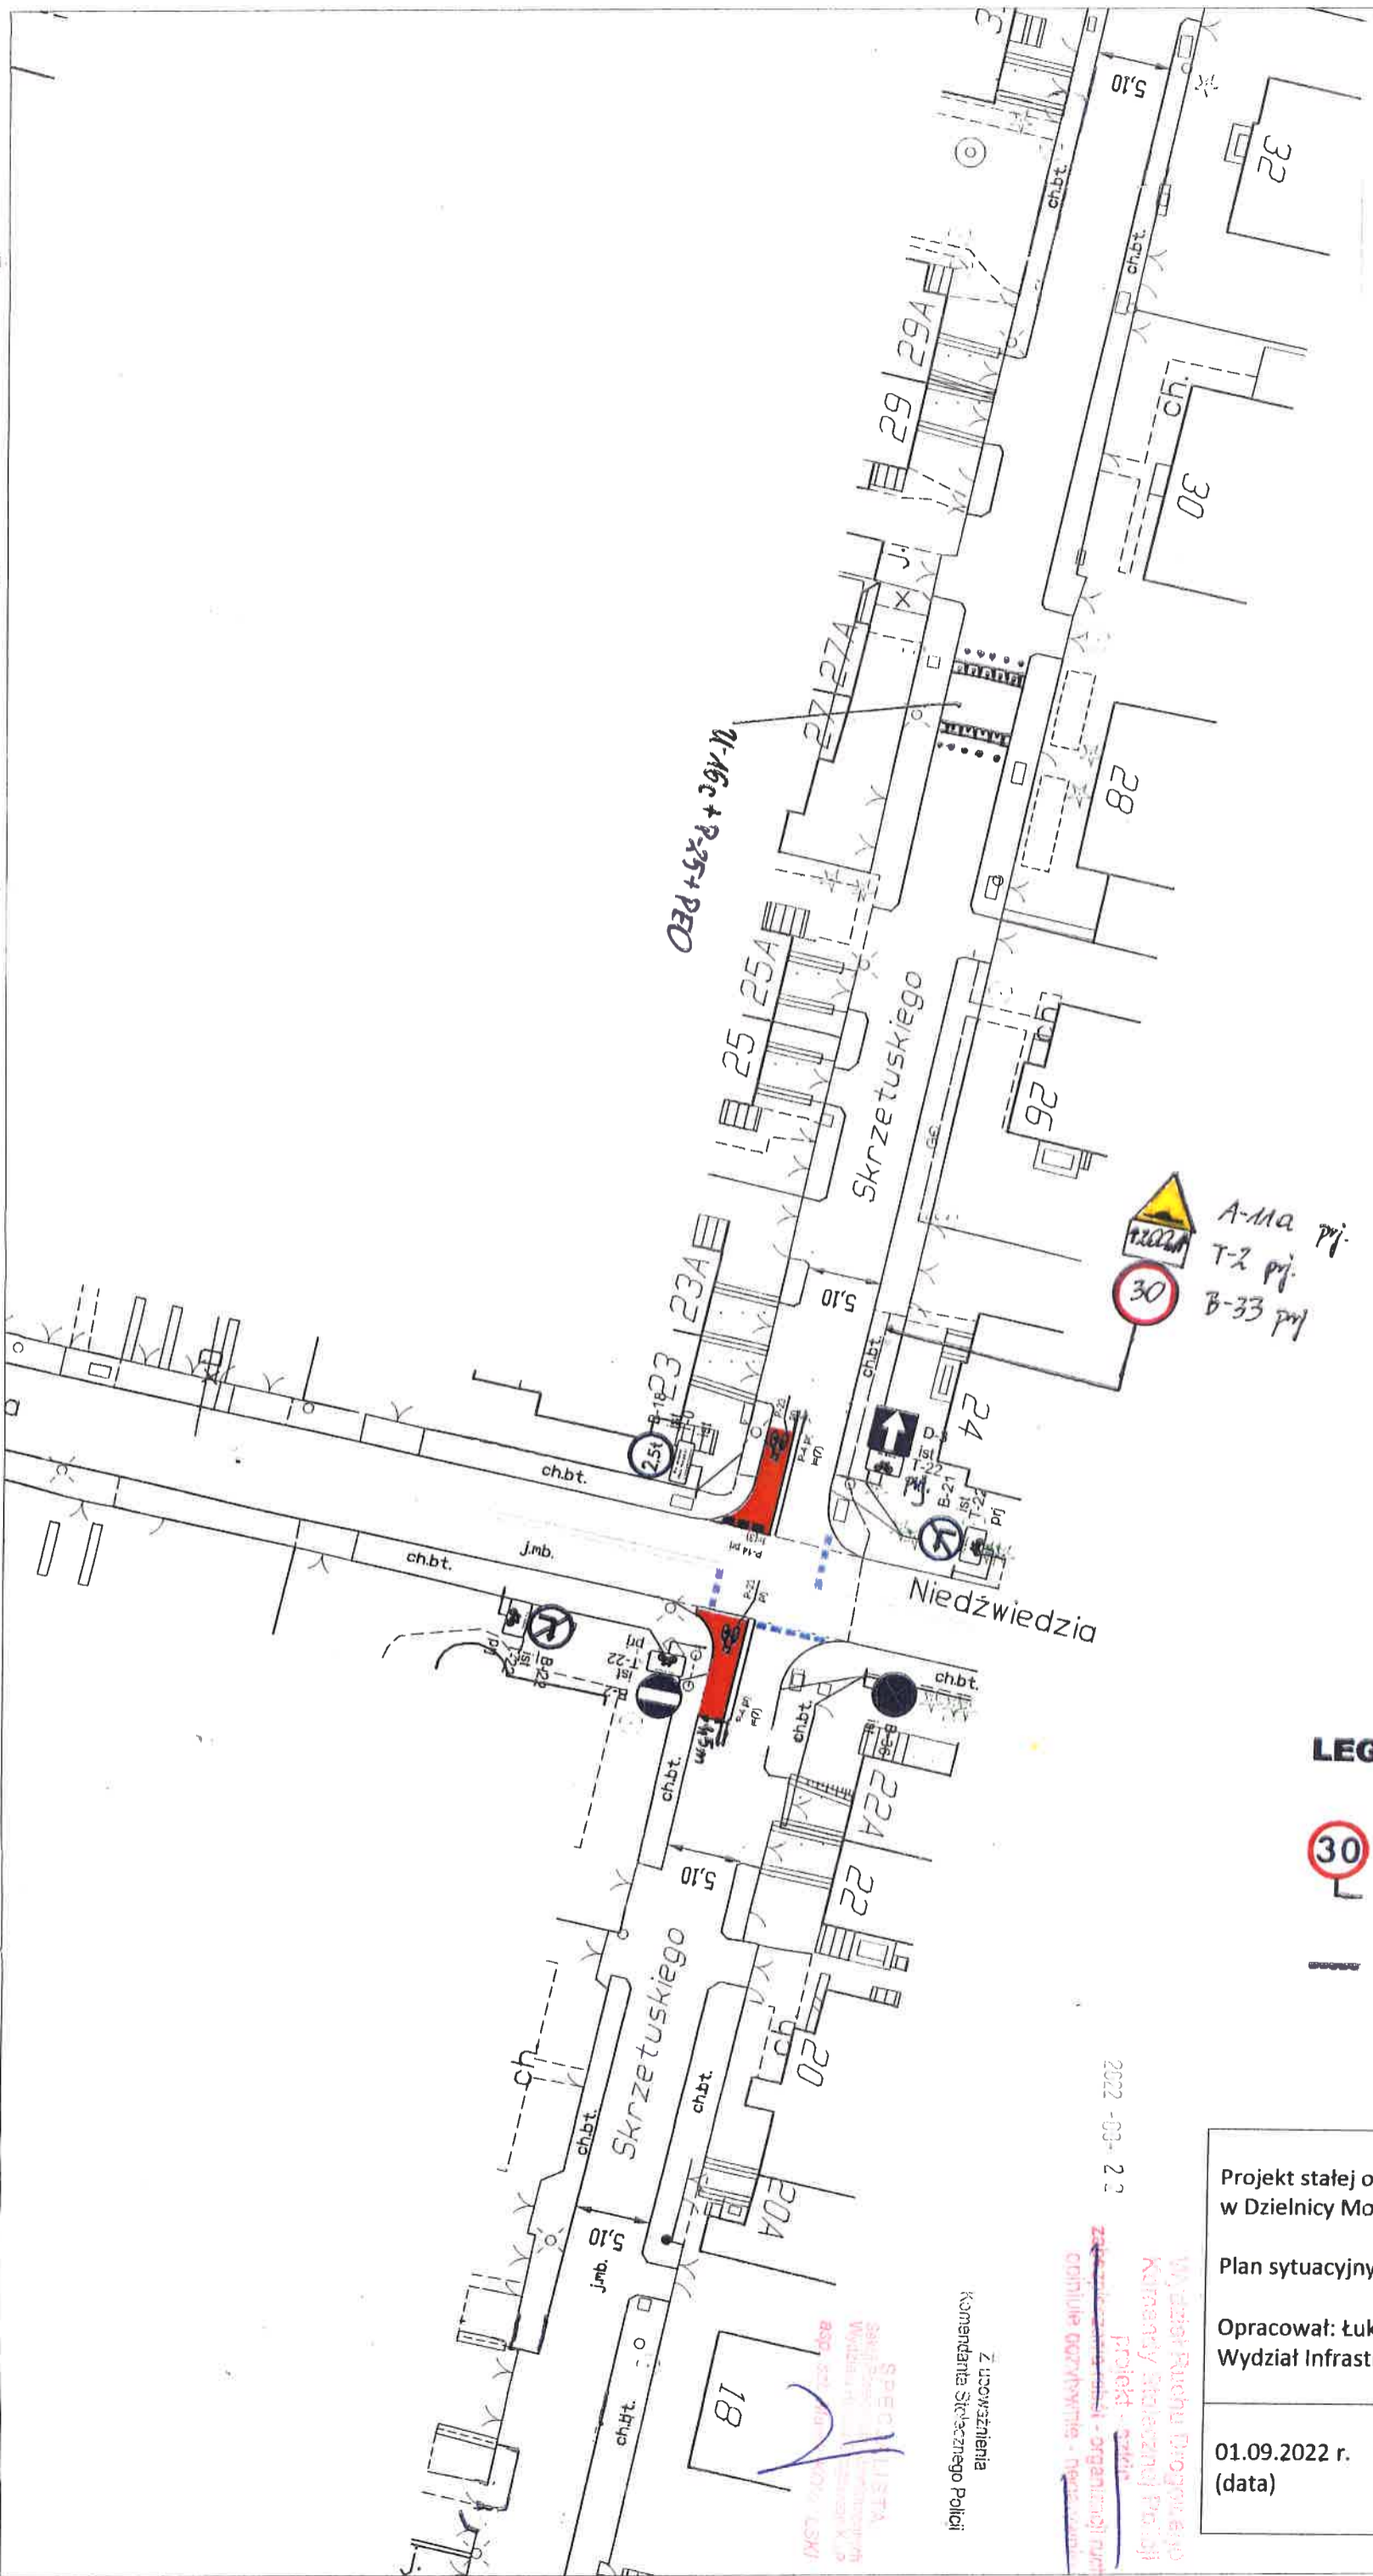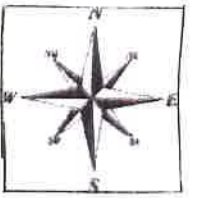

LEGENDA:



znaki pionowe projektowane



znaki pionowe istniejące



znaki poziome projektowane



znaki poziome istniejące

2022-09-22


Projekt stałej organizacji ruchu na ul. Skrzetuskiego w Dzielnicy Mokotów w Warszawie.





Plan sytuacyjny – skala 1:500

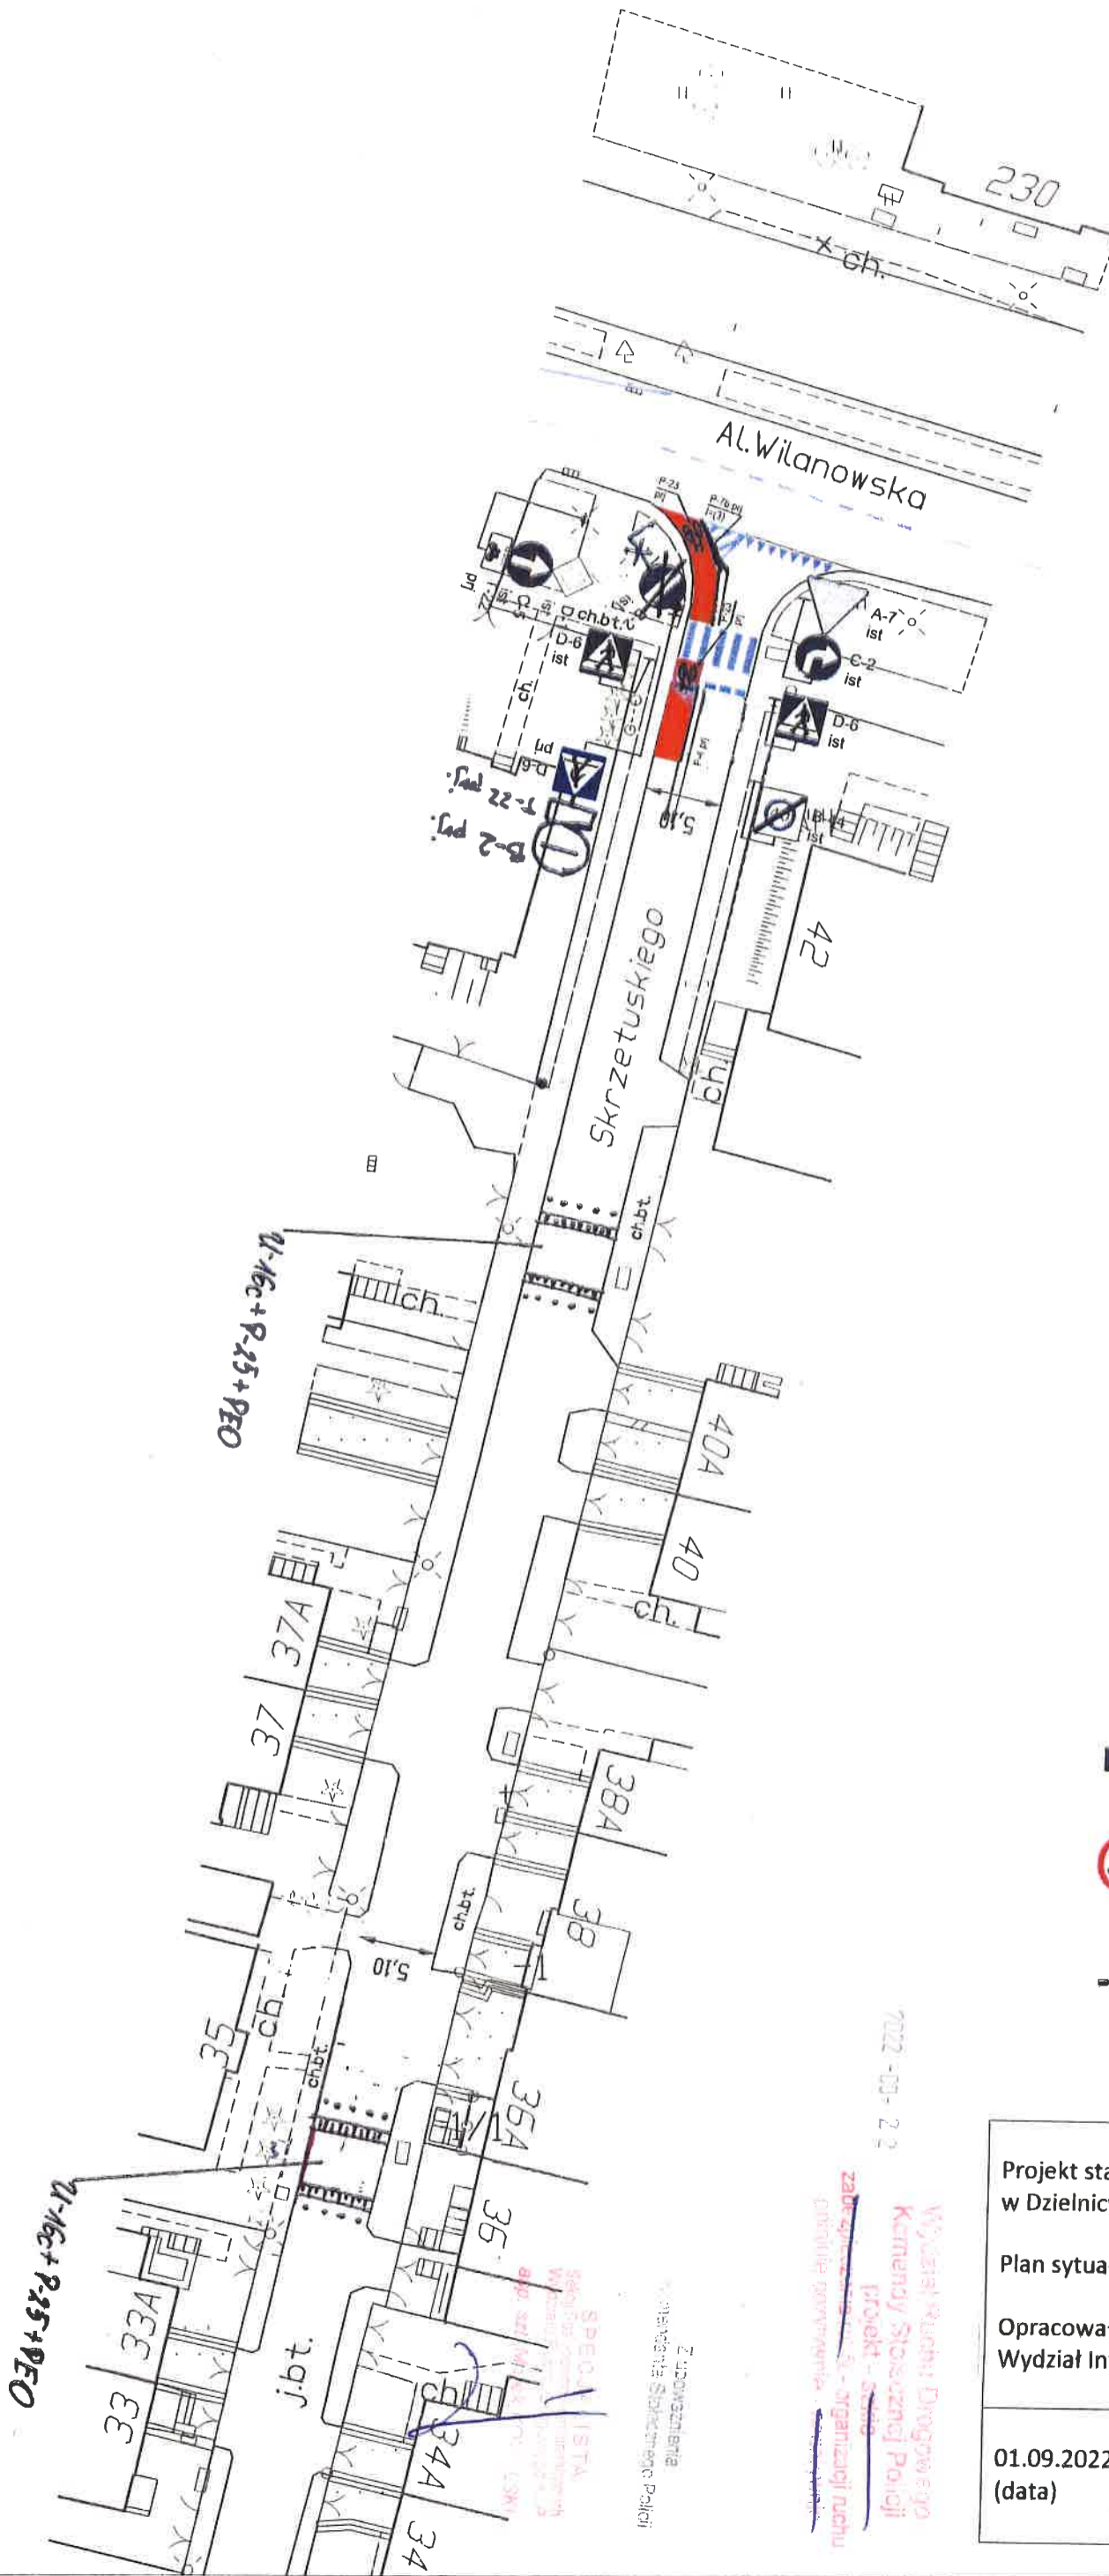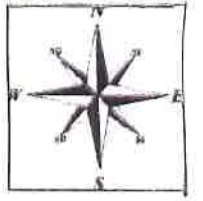Opracował: Łukasz Stromecki
Wydział Infrastruktury dla Dzielnicy Mokotów

01.09.2022 r. (data)	 (podpis)	Rys. 2
-------------------------	--------------	--------



LEGENDA:

-  znaki pionowe projektowane
-  znaki pionowe istniejące
-  znaki poziome projektowane
-  znaki poziome istniejące

2022-09-22


Wydział Ruchu Drogowego

Projekt stałej organizacji ruchu na ul. Skrzetuskiego w Dzielnicy Mokotów w Warszawie.

Plan sytuacyjny – skala 1:500

Opracował: Łukasz Stromecki
Wydział Infrastruktury dla Dzielnicy Mokotów

01.09.2022 r. (data)	 (podpis)
-------------------------	---

Rys. 3